Dyrektor
Sądu Rejonowego
w Białymstoku
ul. Mickiewicza 103, 15-950 Białystok
tel. 085 66 56 550

Białystok, dnia 04 maja 2015 r.

Archiwum Państwowe w Białymstoku
Wpłynęło dnia: 2015-05-07
Nr z rejestru przesyłek wpływających 1540
Ilość zał. 1 Podpis

Pan Marek Kietliński
Dyrektor Archiwum Państwowego
w Białymstoku

G-2321-16/15

W odpowiedzi na pismo Pana Dyrektora z dnia 20 kwietnia 2015 r. znak DA.21.6.2015, uprzejmie informuję, że Sąd Rejonowy w Białymstoku, jako właściciel kanalizacji deszczowej ⌀ 500, o której mowa w ww piśmie, wyraża zgodę na wybudowanie przyłącza przy spełnieniu niżej wymienionych warunków:

1. Przedstawienie opinii rzeczoznawcy o braku przeciwwskazań technicznych do podłączenia kanału bocznego do kd 500,w szczególności w zakresie wydajności tegoż kanału (możliwości odbioru dodatkowej ilości wód opadowych, wynikających z projektu przedmiotowego przyłącza).
2. Włączenie przyłącza należy wykonać poprzez zbudowanie na kolektorze kd500 w miejscu zaznaczonym kolorem czerwonym na załączonym rysunku nowej studni przyłączeniowej.
3. Przekazanie Sądowi Rejonowemu w Białymstoku projektu wykonawczego a następnie dokumentacji powykonawczej wykonanego przyłącza (wraz z inwentaryzacją geodezyjną powykonawczą)
4. Powiadomienie o zamiarze przystąpienia do prac co najmniej na 7 dni roboczych przed rozpoczęciem robót.
5. Wykonywanie przyłącza musi być realizowane w porze suchej, w dniu (dniach) o minimalnym prawdopodobieństwie wystąpienia opadów atmosferycznych (potwierdzona prognozami meteorologicznymi)
6. Wykonywanie przyłącza nie może zakłócać pracy sądu i powodować niedogodności dla interesantów, w szczególności w dostępie do budynku i miejsc parkingowych

7. Nawierzchnia asfaltowa drogi oraz teren posesji w miejscu wykonywania robót odtworzony do stanu pierwotnego (grunt zagęszczony do wymaganych normami wskaźników, przywrócone nasadzenia i trawniki)
8. Wyrażenie zgody na partycypowanie przez Archiwum Państwowe w kosztach remontów kanalizacji na odcinku od nowowybudowanej studni do przyłącza do głównego kolektora w ulicy Mickiewicza.
9. Wyrażenie zgody na partycypowanie przez Archiwum Państwowe w kosztach usuwania awarii i innych kosztach będących skutkiem awarii bądź mających z nią bezpośredni związek (na odcinki od studni do wcinki do kolektora w ul. Mickiewicza).

Z poważaniem

Dyrektor Sądu Rejonowego
w Białymstoku
/wz Tomasz Biesiada/

Załączniki:

1. Szkic poglądowy

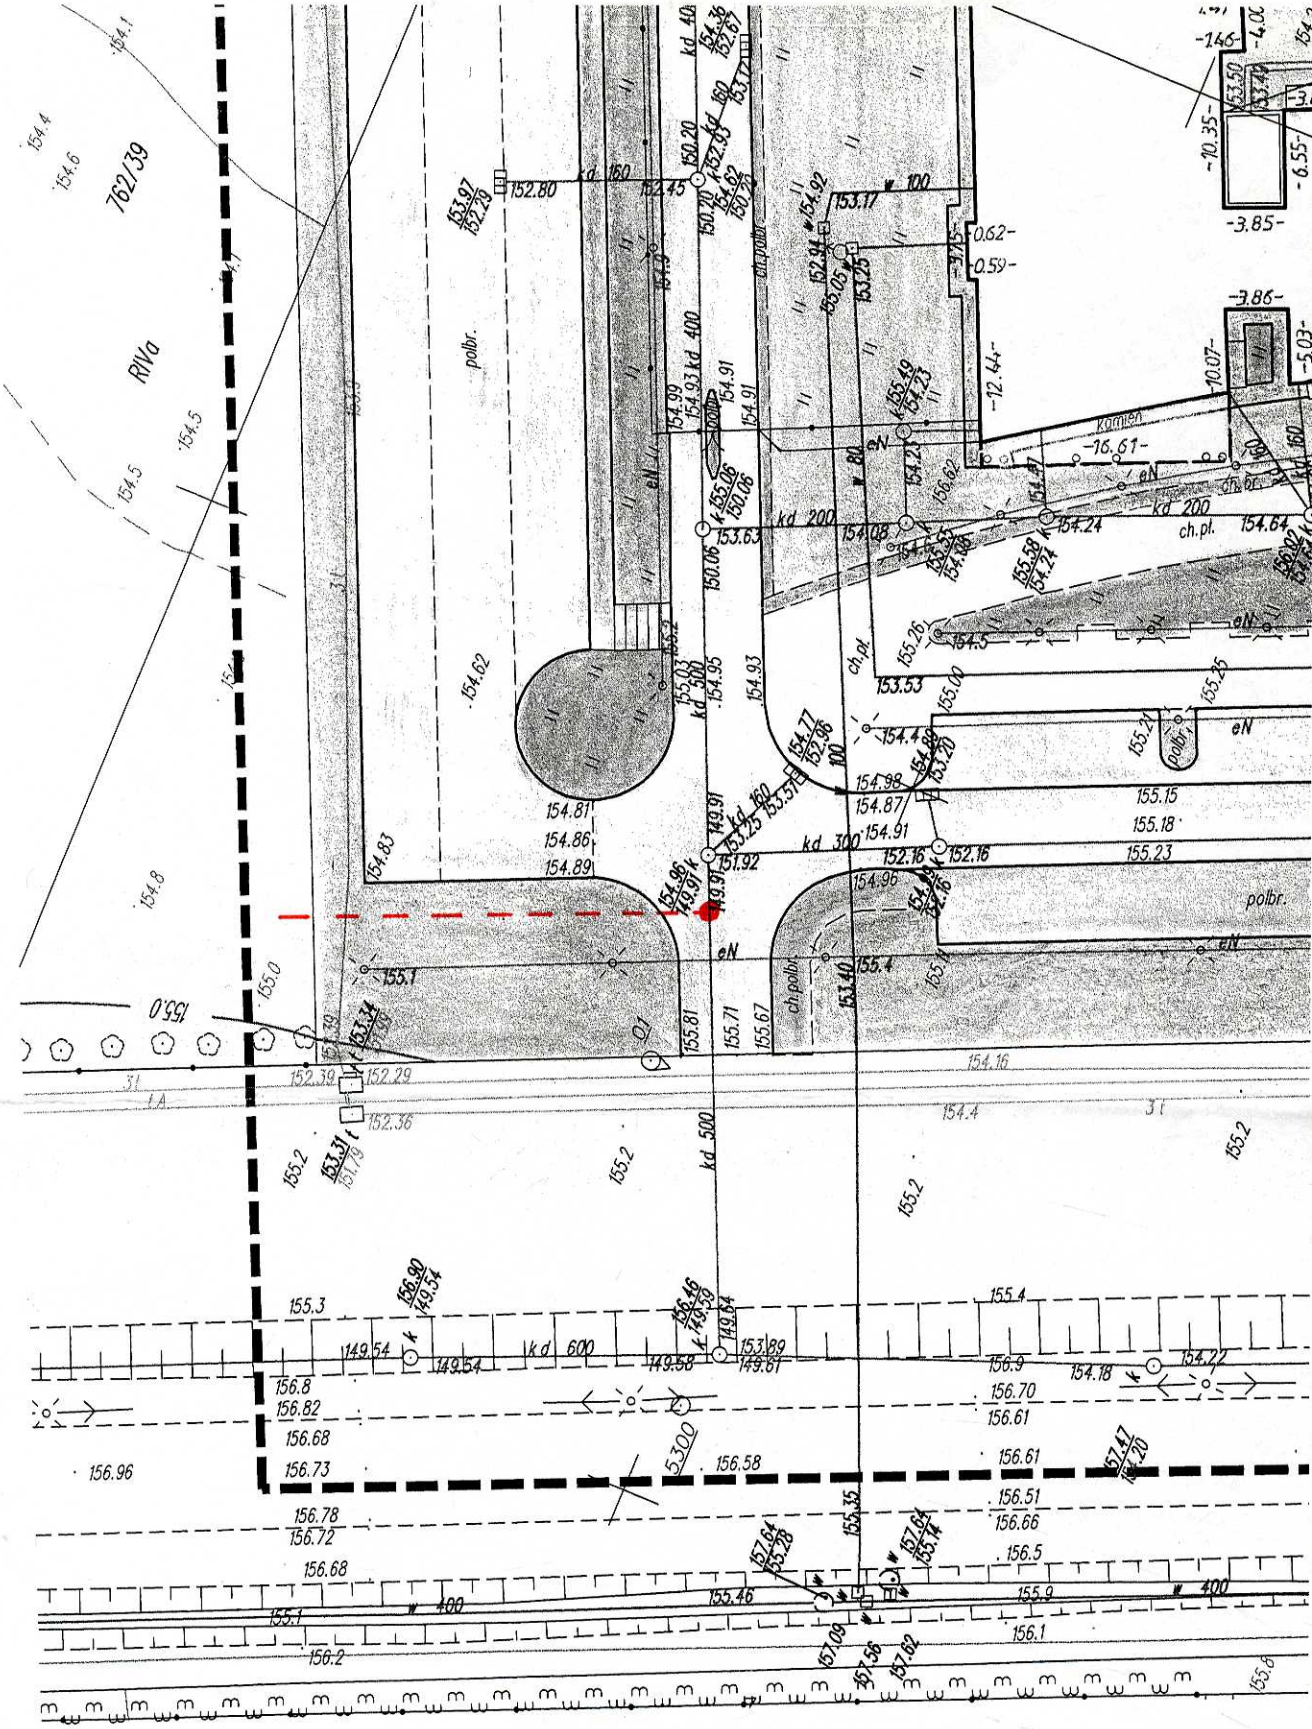

ZAŁĄCZNIK NR 1 DO PISMA G-2321-16/15